


記号	来歴	年月日	製図	設計	審査	承認
完成図		18.03.10	川崎	深野/深野	永島	小林

機器リスト			
No.	名称	数量	備考
2	後貯留槽攪拌プロフ	1	
3	前貯留槽1,2攪拌プロフ	1	
6	消泡剤貯槽(脱臭用)・消泡剤注入ポンプ(脱臭用)	1	
8	計装用コンプレッサー	1	
9	エアドライヤー	1	
16	臭気脱臭ファン	1	
18	硫酸貯槽	1	
19	硫酸バンド貯槽	1	
20	次亜塩素酸ソーダ貯槽	1	
21	苛性ソーダ貯槽	1	
22	硫酸注入ポンプ(脱臭用,脱臭用)	2	
24	硫酸バンド注入ポンプ(脱臭用)	2	
25	次亜塩素酸ソーダ注入ポンプ(脱臭用)	2	
26	苛性ソーダ注入ポンプ(脱臭用,脱臭用)	2	
31	脱臭浄化・アルカリ次亜塩素酸脱臭塔	2	
32	脱臭塔ポンプ	1	
33	アルカリ次亜塩素酸ポンプ、共通予備機	2	
35	脱臭助剤溶解槽	1	
36	脱臭助剤注入ポンプ(機械設備用)	1	
37	脱臭助剤注入ポンプ(第2貯留槽用、共通予備)	1	
39	汚泥脱水機	1	
40	脱水機油圧ユニット	1	
41	計量機	1	
42	切目スクリーン	1	
43	スクリーンプレス	1	
45	脱水汚泥コンベヤー	1	
47	脱水汚泥コンベヤー-1	1	
48	水漏れ監視装置	1	
49	プロフ差制御器	1	
50	ミストバレータ	1	
51	機械室制御盤	1	
52	油圧ユニット	1	
53	脱水汚泥コンベヤー-2	1	
54	機械室制御装置	1	
55	前貯留槽3攪拌プロフ	2	
57	均一給肥装置	1	
58	温水洗浄装置	1	
60	オートランブラー	1	
61	消雪ポンプ	1	
62	温水洗浄装置制御盤	1	

注記
1. : 新設・更新範囲

納先		能登町 殿	
型式	小谷野 15.10.01	第三角法	平成28年度能登町衛生センター 改良整備工事(プラント)
設計	深野 永島	尺度	1/60
審査	小林	入庫	2F機器配置図
株式会社 クリタス		標準図	番号
図面		22-160403-H022	改訂

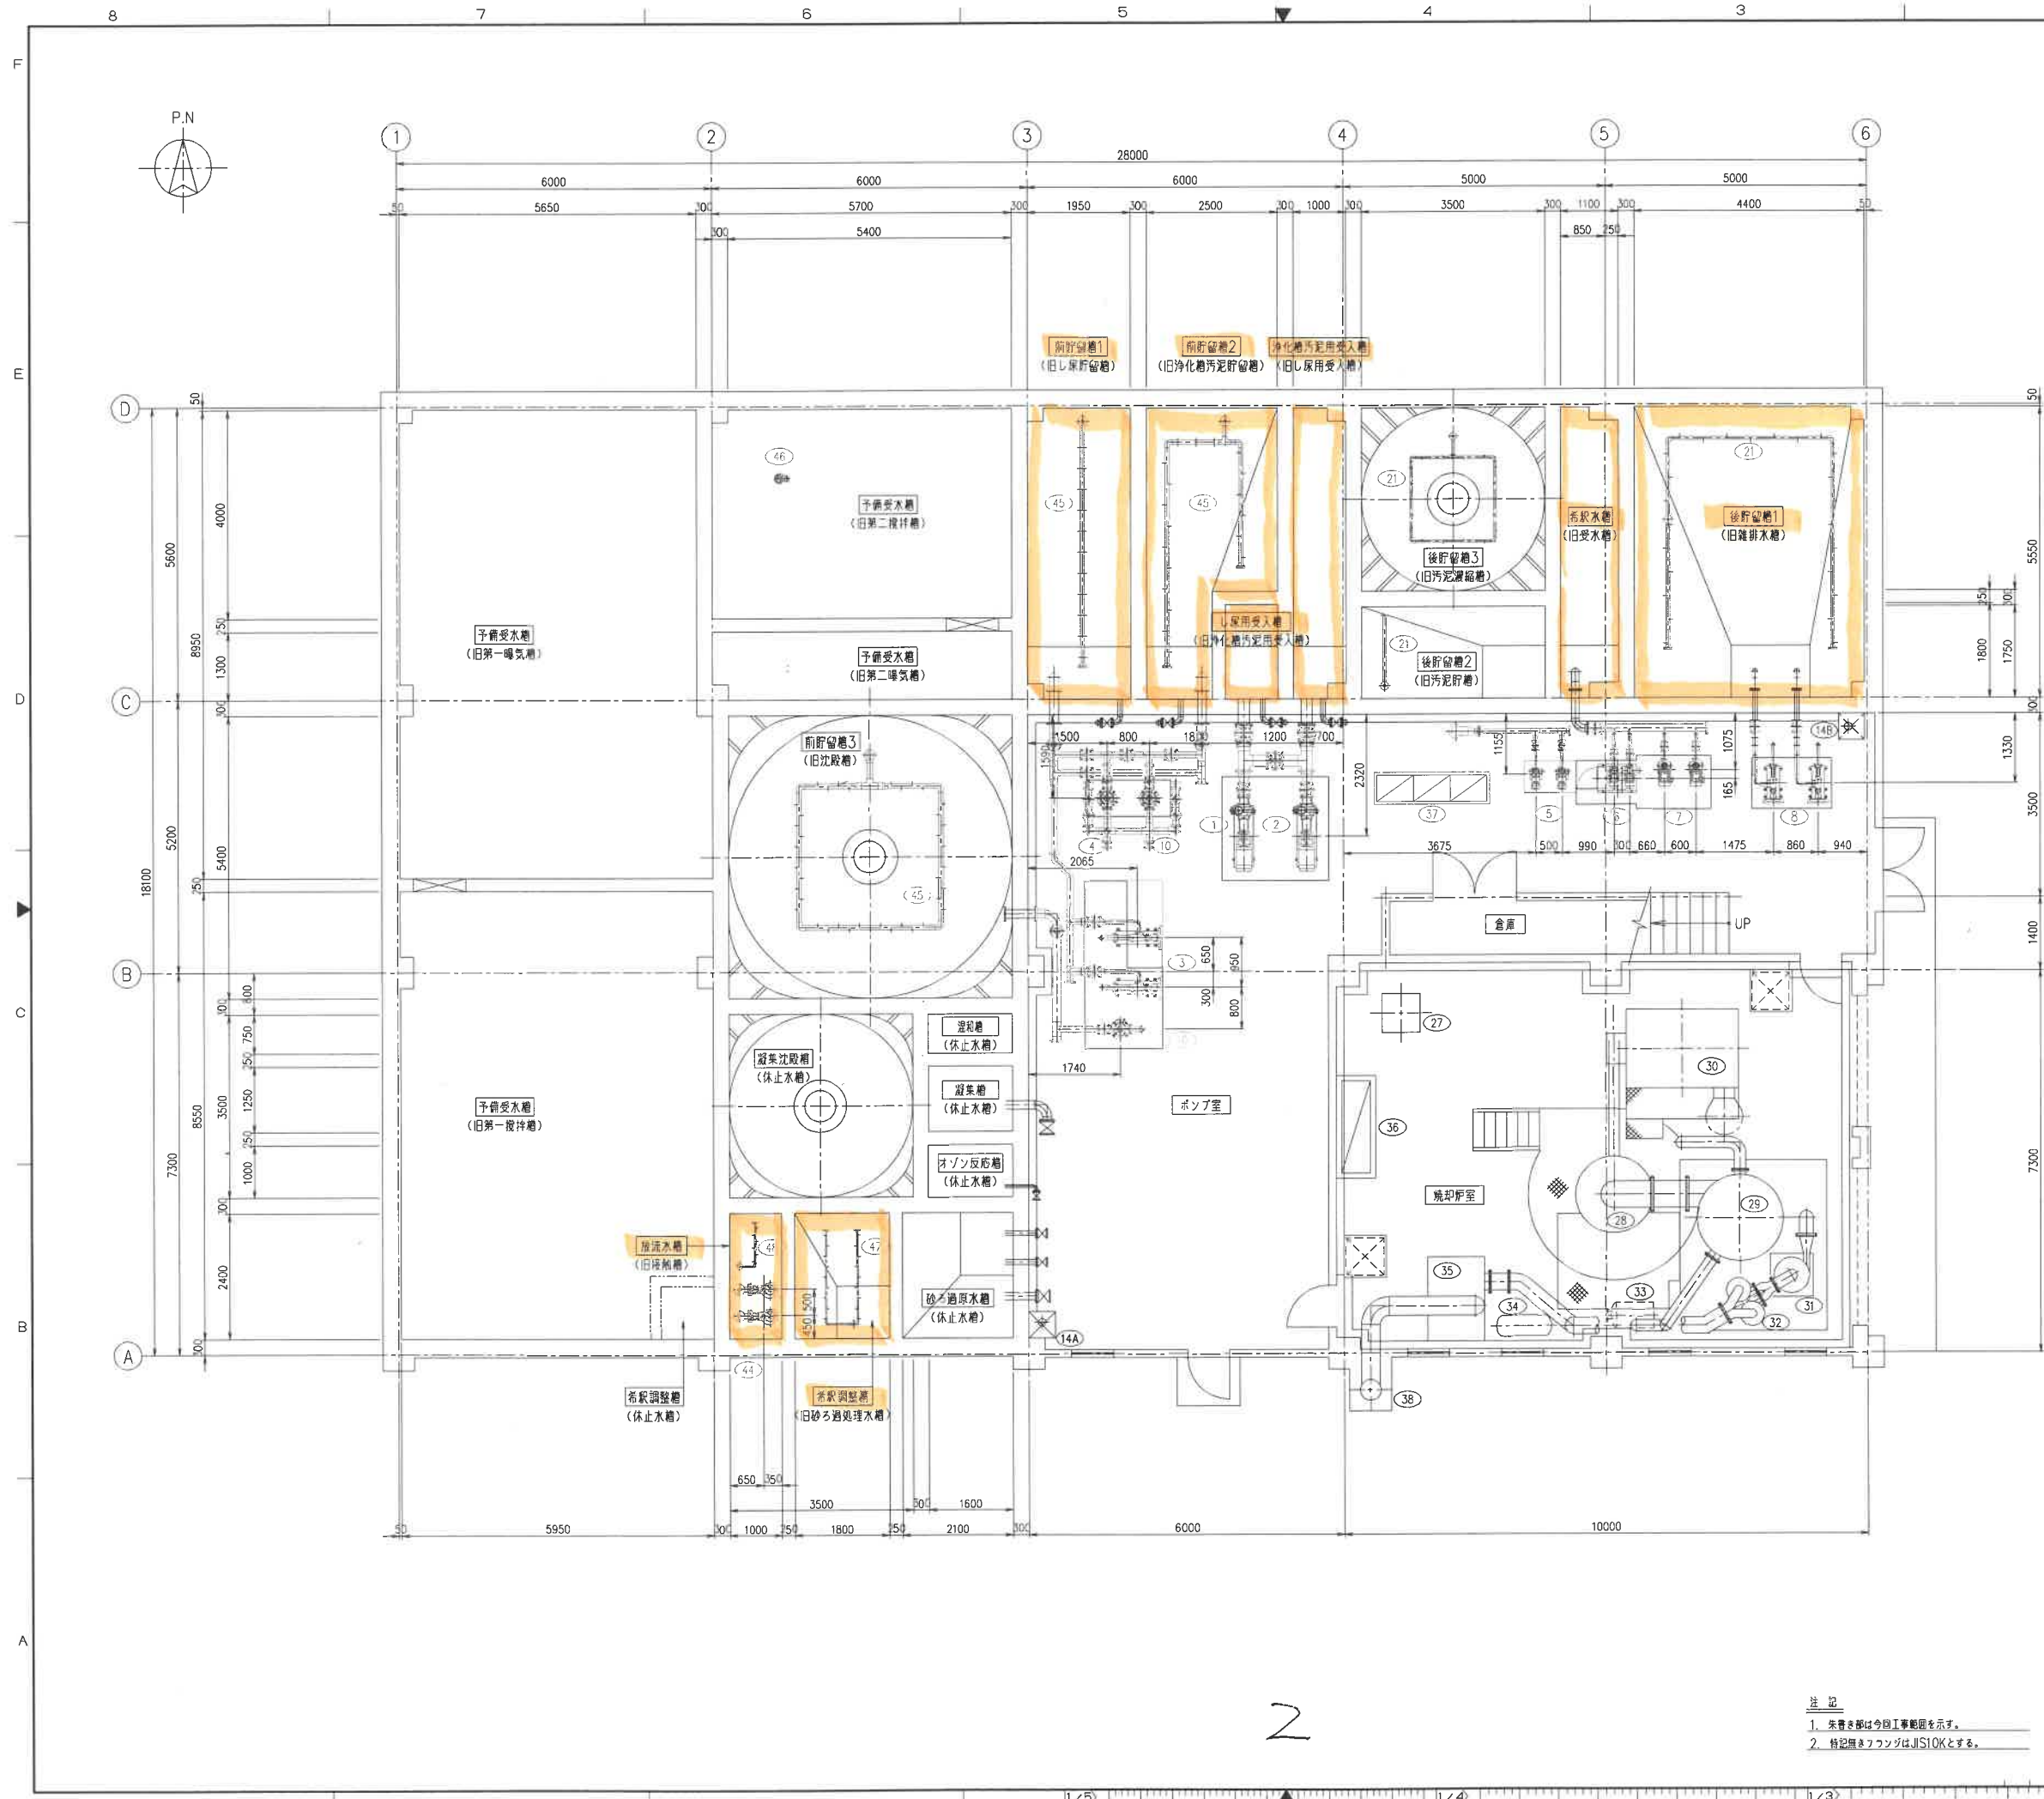

記号	来	歴	年月日	製図	設計	審査	承認
完成図			18.03.10	川崎	渡野	栗林	永島

機器リスト			
No.	名 称	数 量	備 考
①	し尿用破砕ポンプ	1	
②	浄化槽汚泥用破砕ポンプ	1	
③	混合液供給ポンプ	2	
④	前貯留槽1スラム破砕ポンプ	1	
⑤	脱水ろ液移送ポンプ	2	
⑥	希釈水移送ポンプ	2	
⑦	ろ液浄水ポンプ	2	
⑧	脱水ろ液供給ポンプ	2	
⑩	前貯留槽2スラム破砕ポンプ	1	
14A,B	床排水ポンプ	2	
16	前貯留槽3移送ポンプ	1	
21	後貯留槽増粘装置	3	
23	浄化槽汚泥受入槽スラム破砕装置	1	
24	し尿受入槽スラム破砕装置	1	
25	前貯留槽1スラム破砕装置	1	
26	前貯留槽2スラム破砕装置	1	
28	焼却炉	1	
29	し尿式詰め装置	1	
30	脱水し泥汚泥ホッパー	1	
31	乾式集塵装置	1	
32	乾式集塵装置	1	
33	流動ブロー	1	
34	コンプレッサー	1	
35	誘引ファン	1	
36	動力操作盤	1	
37	ポンプ室時計装置	1	
38	煙突	1	
39	袋詰め装置用コンプレッサー	1	
40	エアドライヤー	1	
41	汚泥貯留槽スラム破砕ポンプ	1	
42	脱臭設備制御盤	1	
43	焼却室吸排気設備	1	
44	蒸気ポンプ	2	
45	前貯留槽増粘装置	3	
46	予備受水罐ポンプ	1	
47	ろ液調整装置	1	
48	脱水ろ液供給装置	1	


注 記
1. 本書は、本図工事範囲を示す。
2. 特記無きフレンジはJIS10Kとする。

納先	能登町 役		
製図	小谷野 17.04.25	第 三 角 法	平成28年度能登町衛生センター 改良整備工事(プラント)
設計	渡野 永島	尺 底 1/60	
審査	栗林 永島	入 庫	1F下部 全体配管図
株式会社 クリタス		標準図 番 号	出 図
図面 番号		22-160403-H201	

記号	来歴	年月日	製図	設計	審査	承認
「完成図」		18.03.14	川崎	寺崎	-	永島



注記

1. は今回新設・更新工事範囲を示す。
2. は防食塗装範囲を示す。
(天井・壁・床：C種 セラミック塗装 3mm)
3. は防水塗装範囲を示す。
(天井・壁・床：無機質浸透性塗布防水)

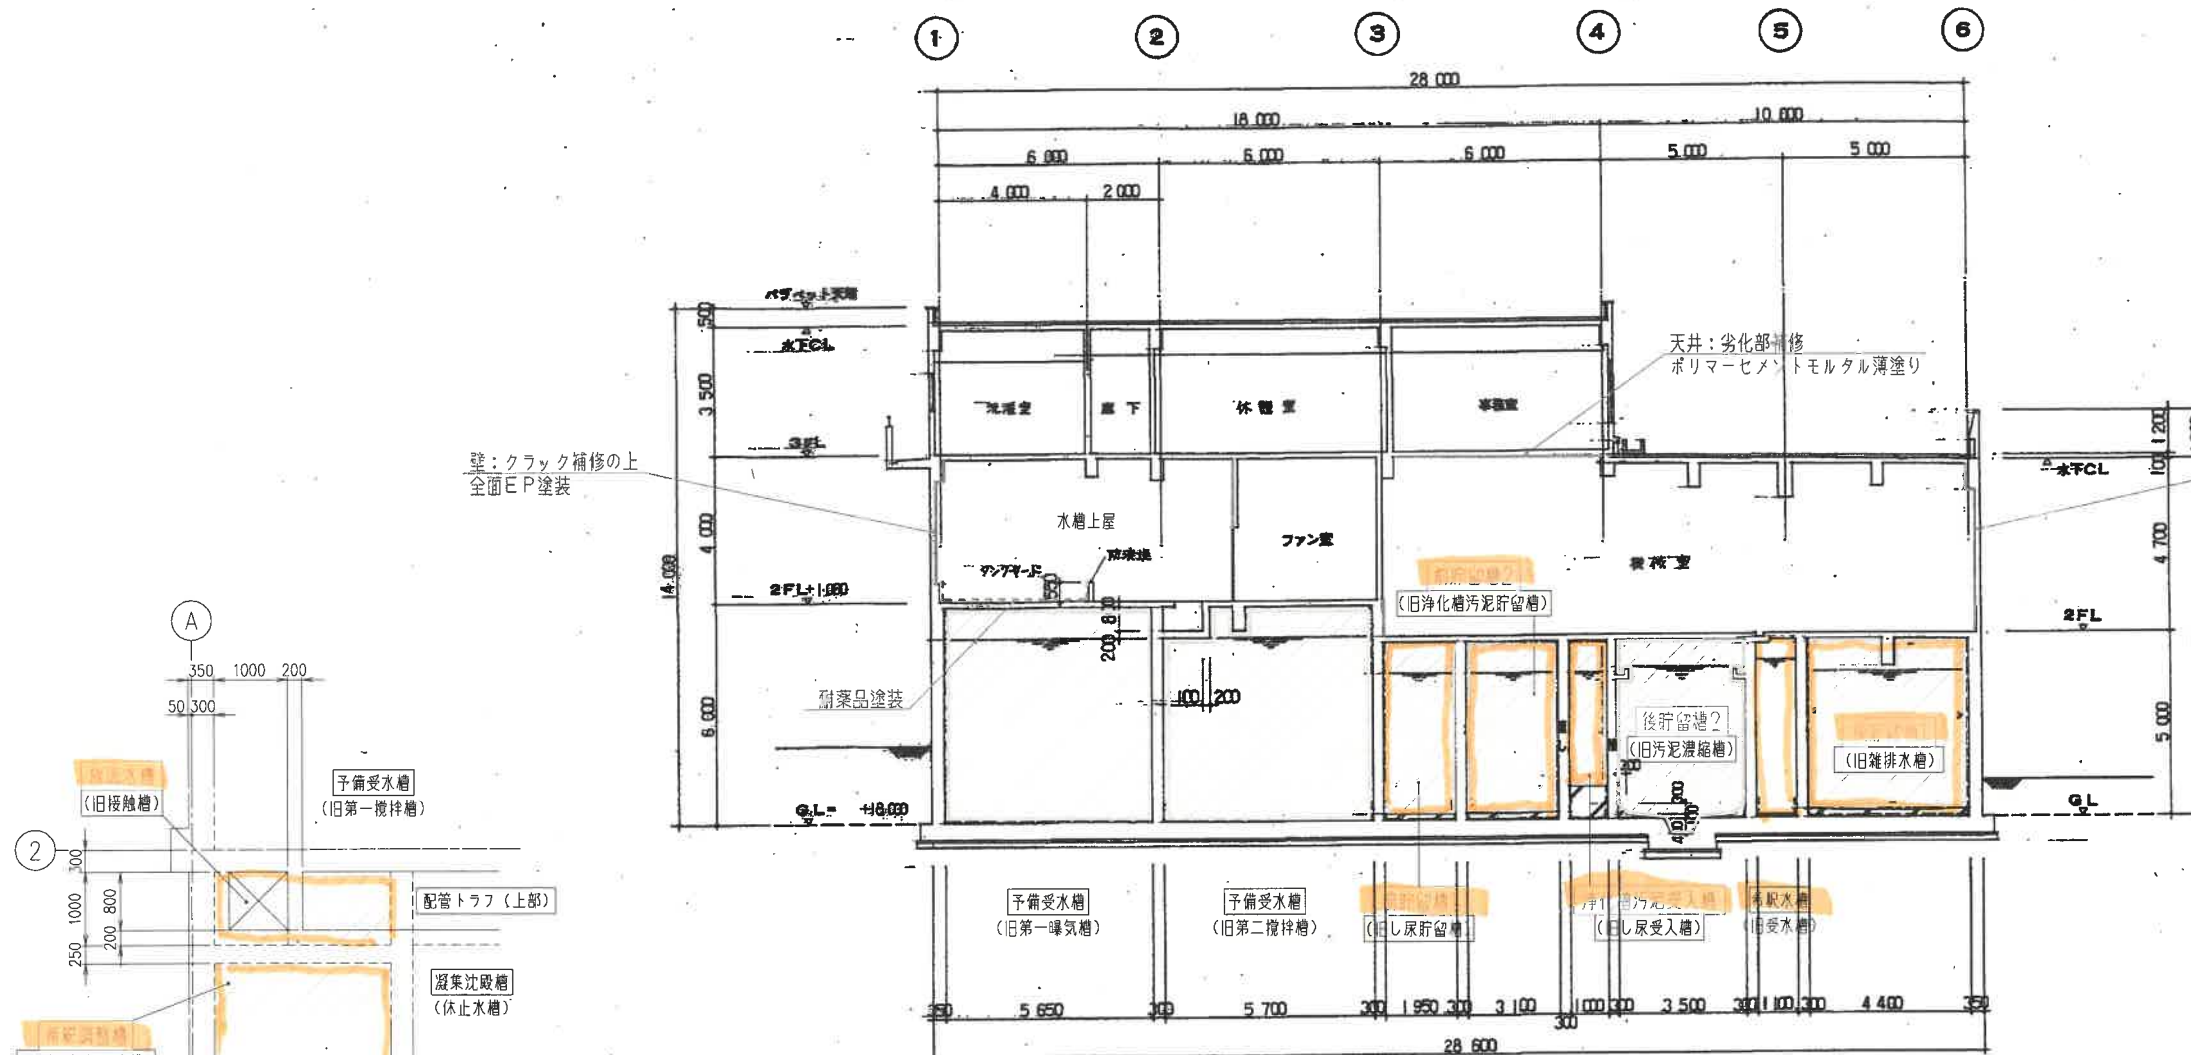



壁：クラック補修の上
全面EP塗装

壁：クラック補修の上
全面EP塗装

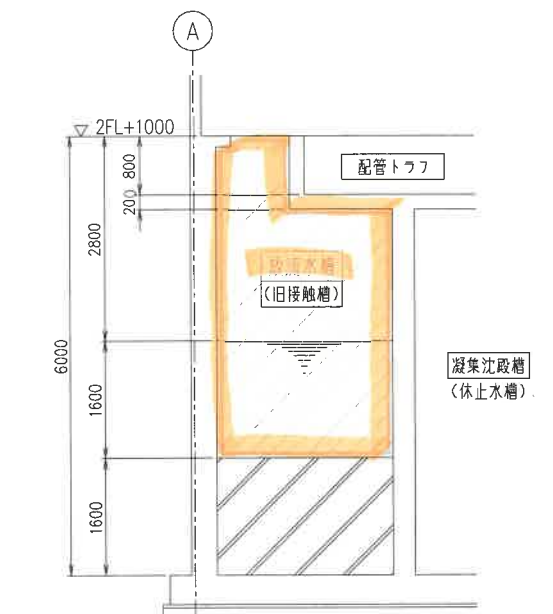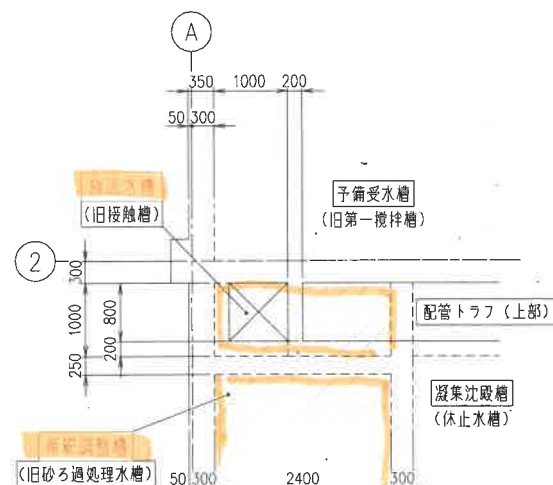

接触槽詳細図
S=1/50

C-C 断面図

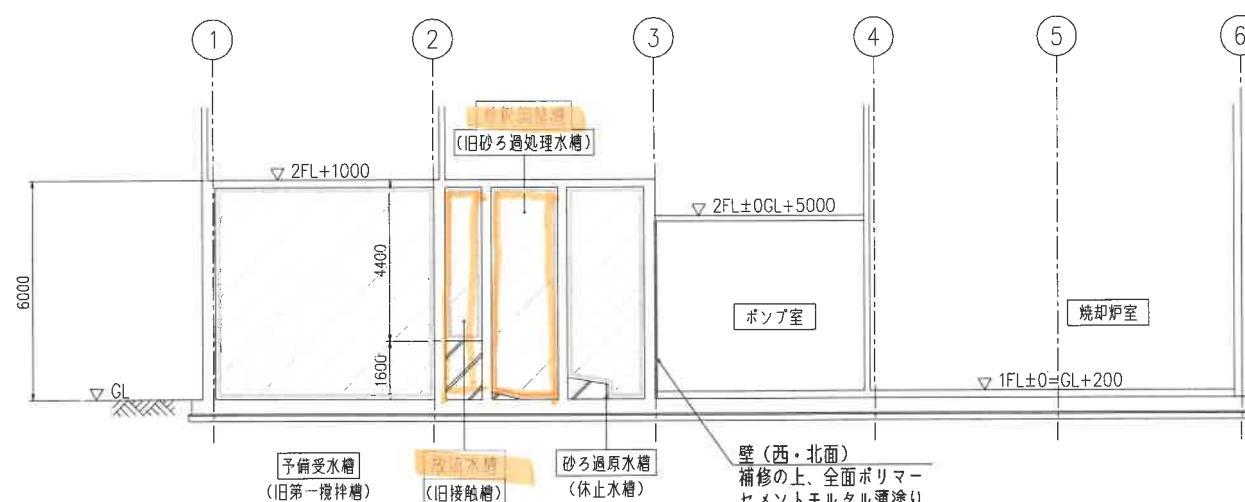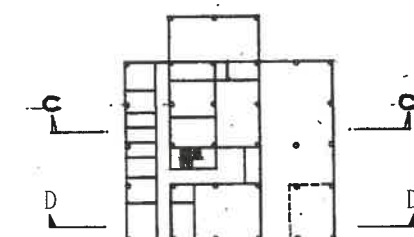

D-D 断面図

3

(A3: 1/200, 1/100)

納先	能登町 殿
製図	平塚 17.01.23
設計	寺崎 永島
審査	永島
標準図	番号
図面	番号
改訂	△

平成28年度能登町衛生センター
改良整備工事（プラント）

断面図（2）

22-160403-D006

1 2 3 4

6000 6000 6000

F

6000

E

5500



D

ルーフファン更新

1000






1000

[illegible]

納札	能登町 殿		
製図	平原	17.02.97	第三角法
設計	寺崎	承認	尺度 1/50
審査	永島	入册	
 株式会社 クリタス			平成28年度能登町衛生センター 改良整備工事(ファント)
			3F・RF 平面図
			標準図号 出図
図面番号			22-160403-D004
			改訂

1. _____ は今回新設・更新工事範囲を示す。
2. _____ は防食塗装範囲を示す。

記号	来歴	年月日	製図	設計	審査	承認
「完成図」		18.03.14	川崎	寺崎	永島	

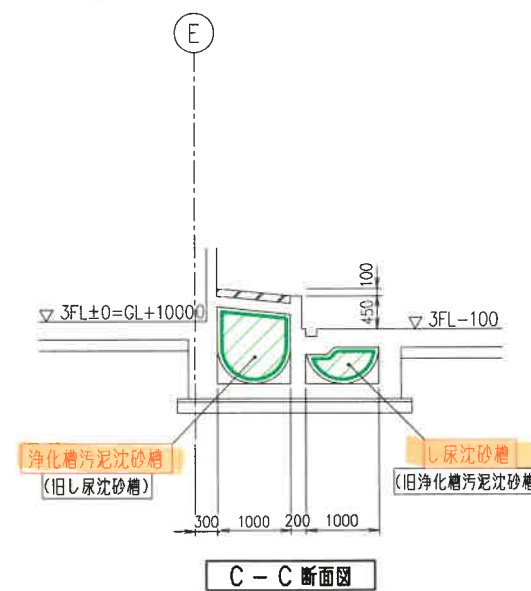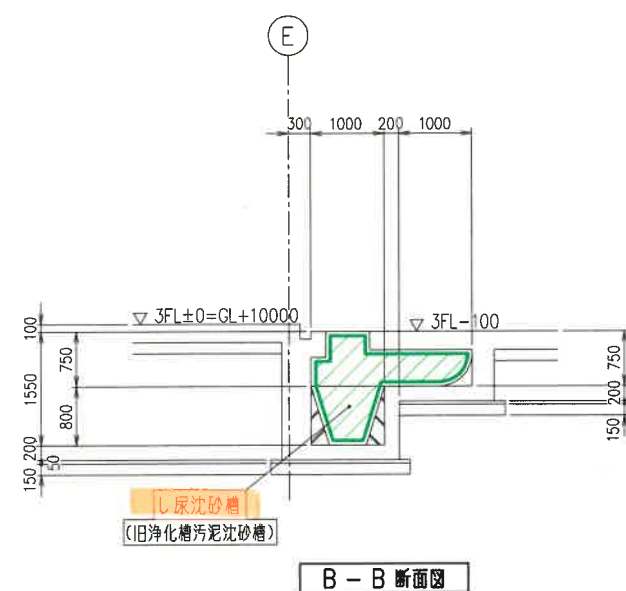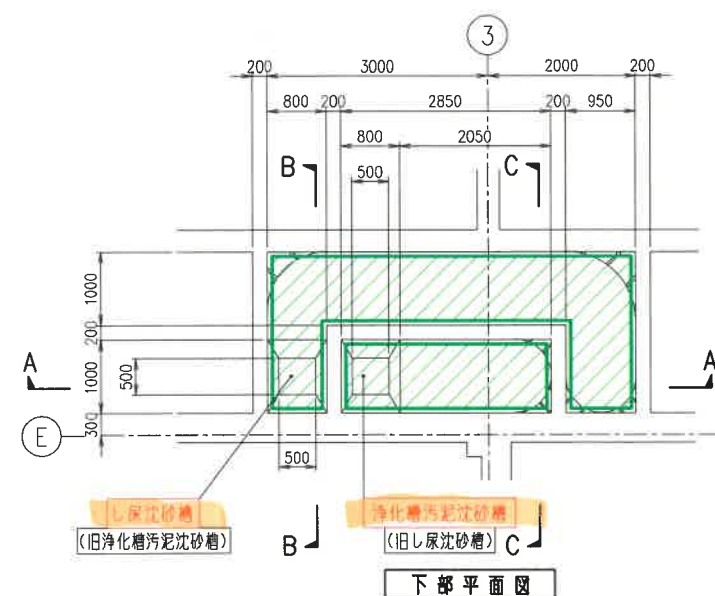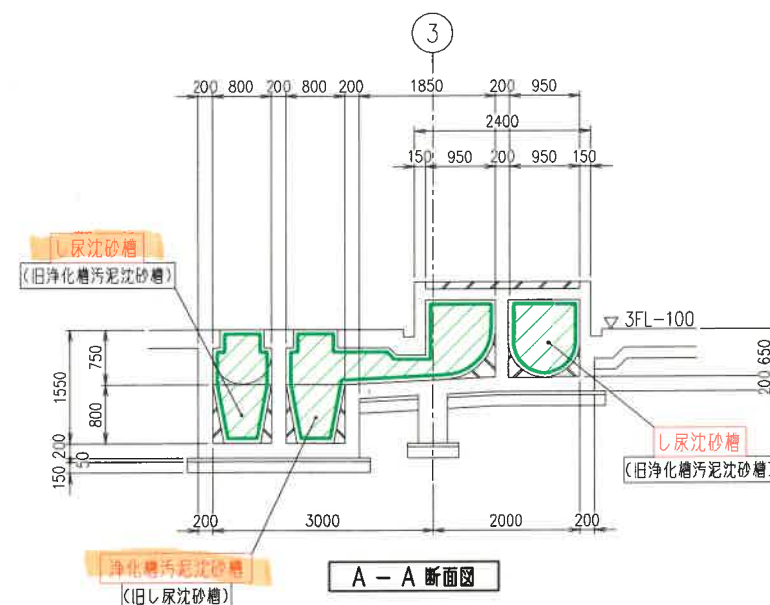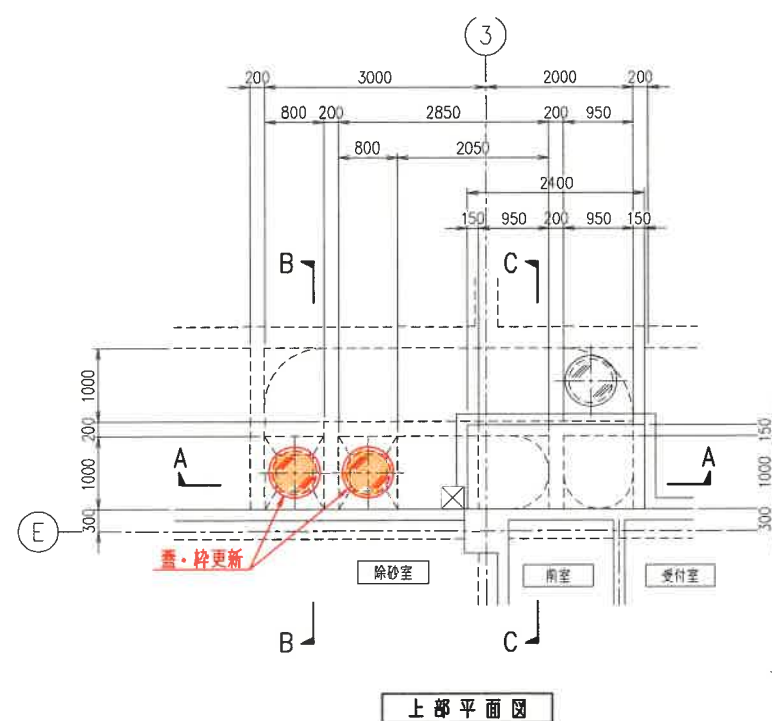


注記

- は今回新設・更新工事範囲を示す。
 - は防食塗装範囲を示す。
- (天井・壁・床: C種 セラミック塗装 3mm)

(A3: 1/100)

納先	能登町 殿					
製図	平原	17.01.23	第三角法	平成28年度能登町衛生センター 改良整備工事 (プラント)		
設計	寺崎	永島	尺度 1/50	投入路詳細図		
審査	永島	入庫	標準図 番号	出図 番号	改訂	
株式会社 クリタス			図面 番号	22-160403-D007	改訂	

記号	来歴	年月日	製図	設計	審査	承認
	「完成図」	'18.03.14	平原	寺崎		永島

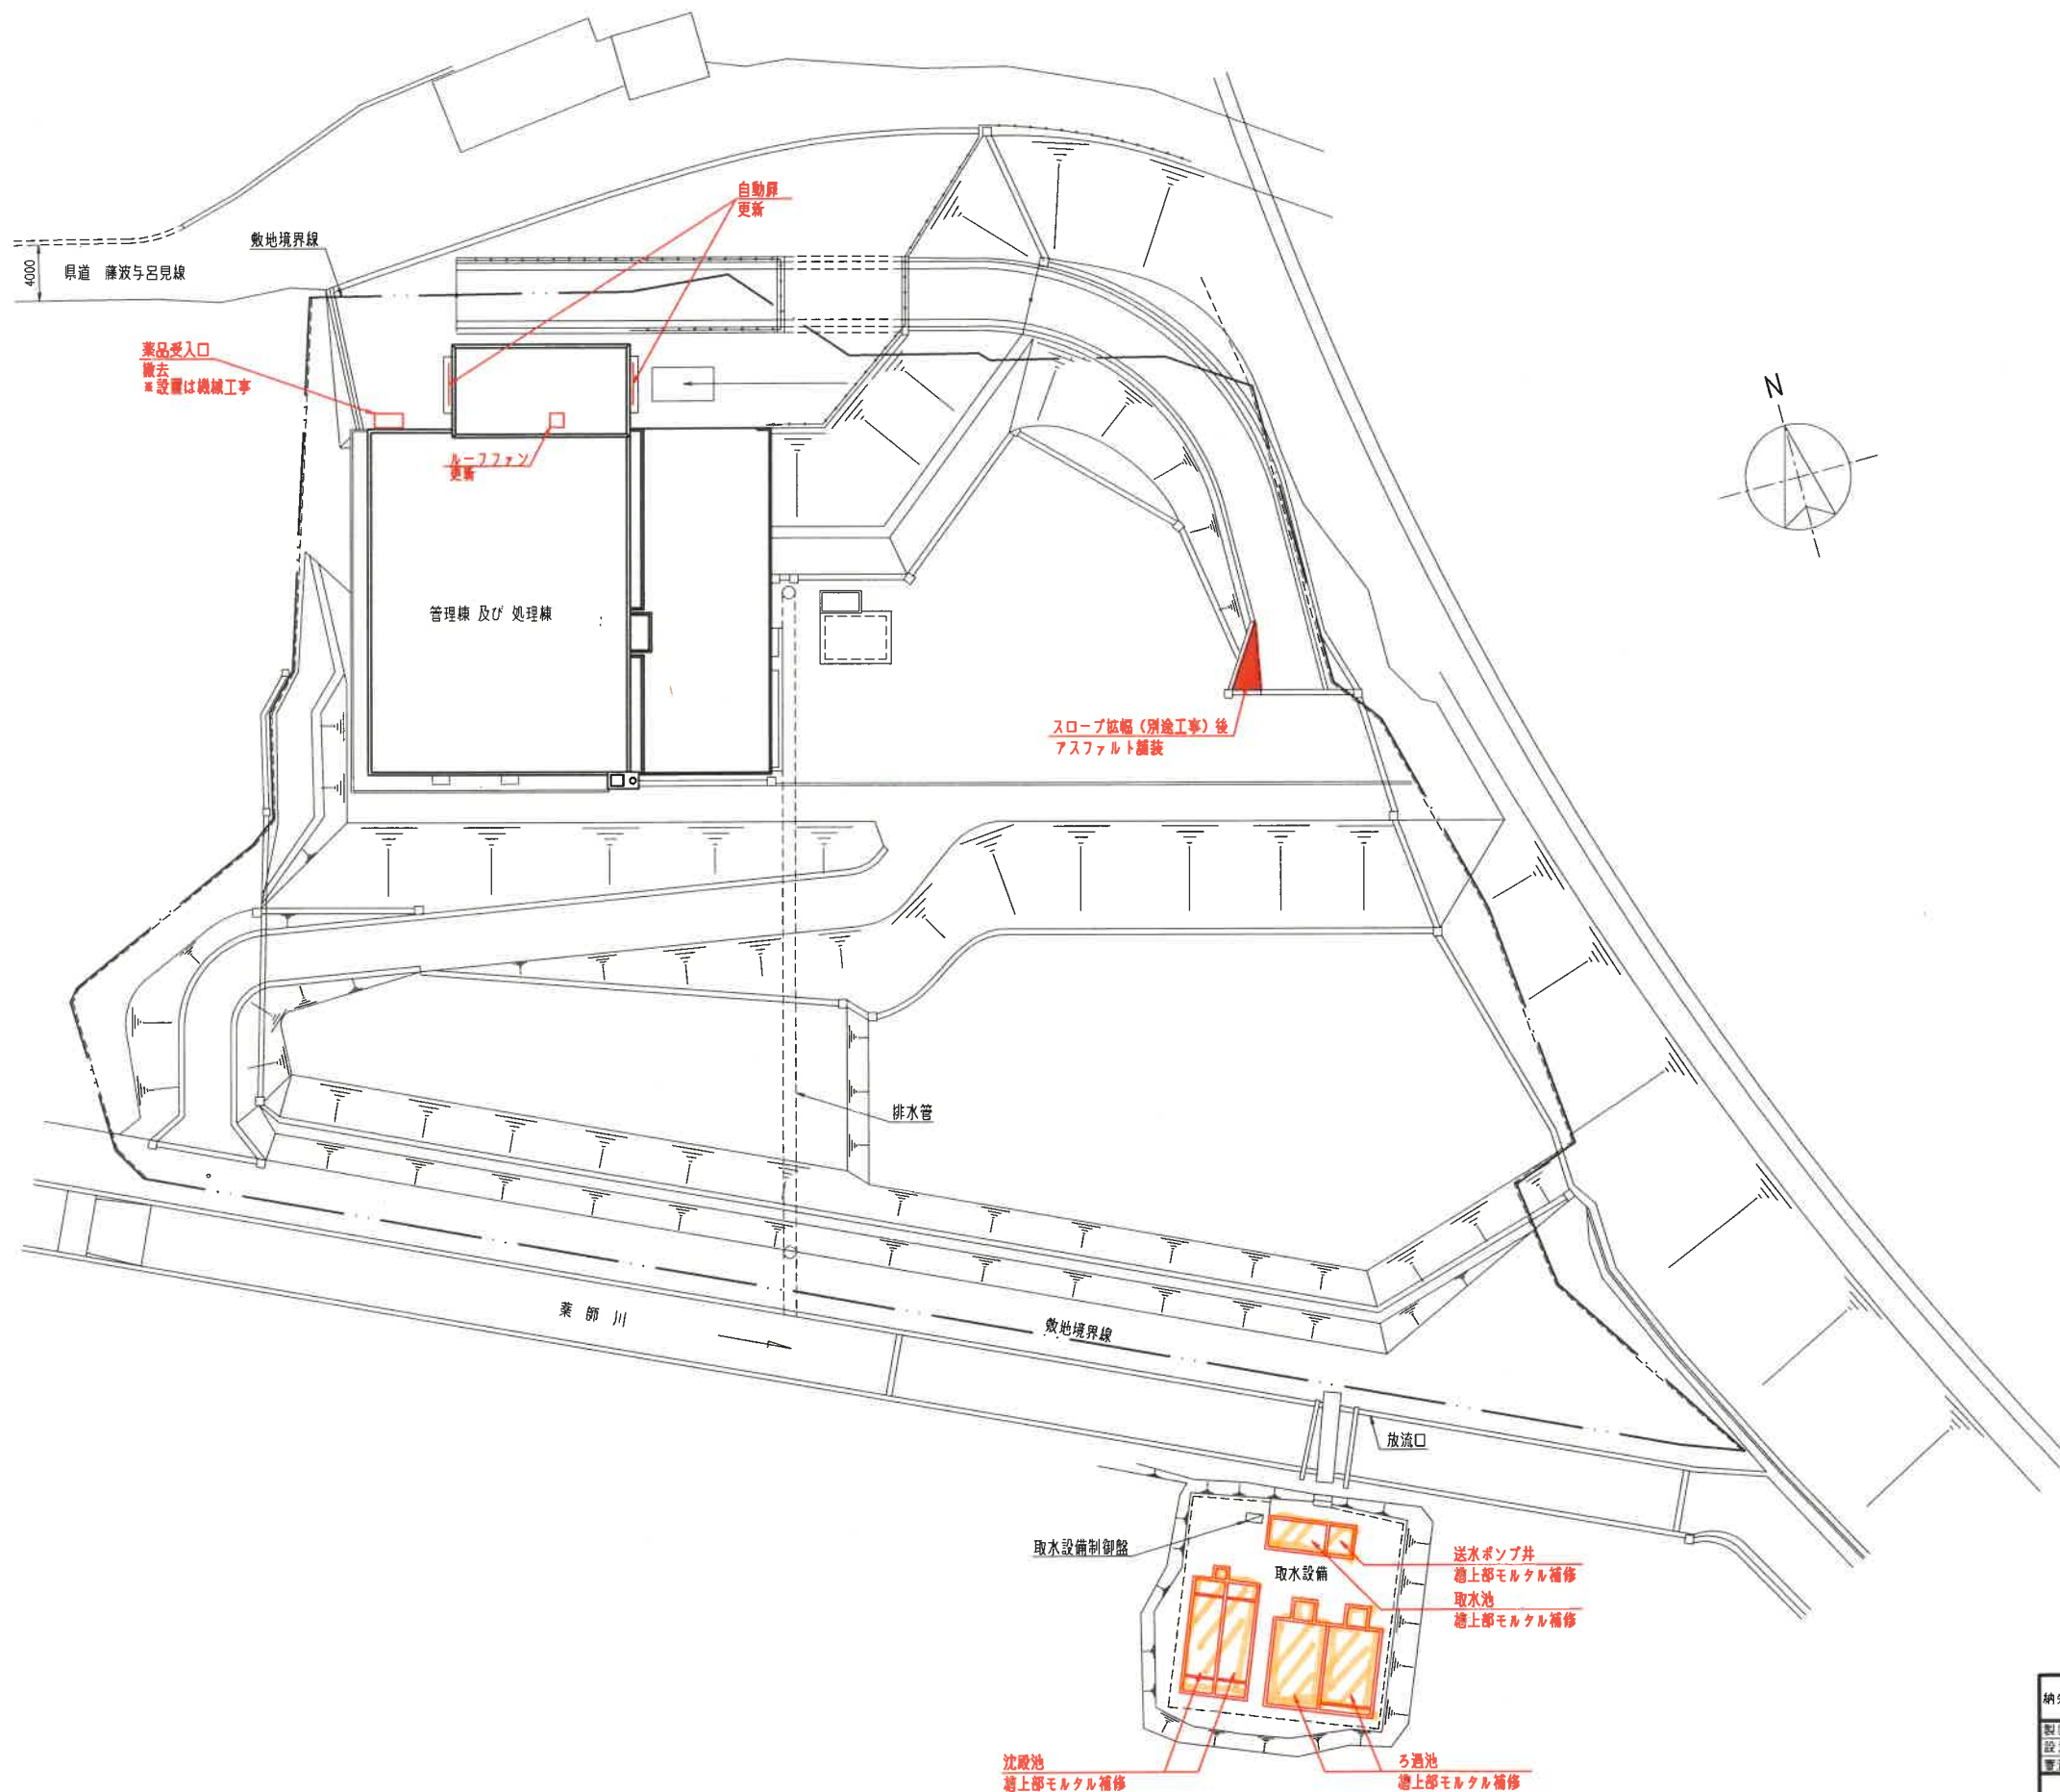

注記
1. : 今回工事範囲

(A3:1/500)

納先	能登町 殿					
製図	平原	'17.01.23	第三角法	平成28年度能登町衛生センター 改良整備工事(プラント)		
設計	寺崎	永島	尺法	1/250	外構平面図	
審査	永島	入庫	標準図 番号	出 図		
株式会社 クリタス			図面 番号	22-160403-D012	改訂	△

